MARINE NATIONALE

AIGLE.

Contre Torpilleur de 2480 T.

PLAN DES EMMENAGEMENTS.

Echelle 1/100.

Pont Principal

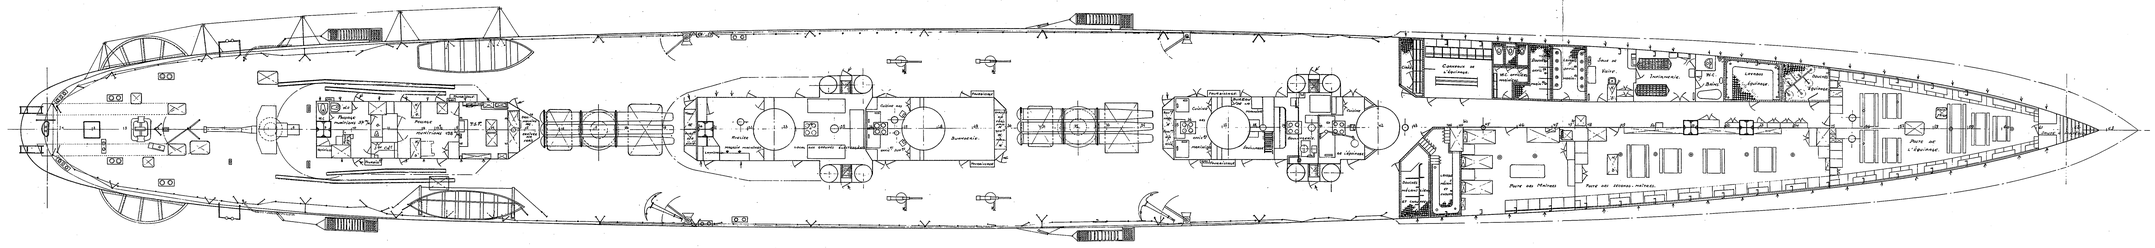

Pont des Logements

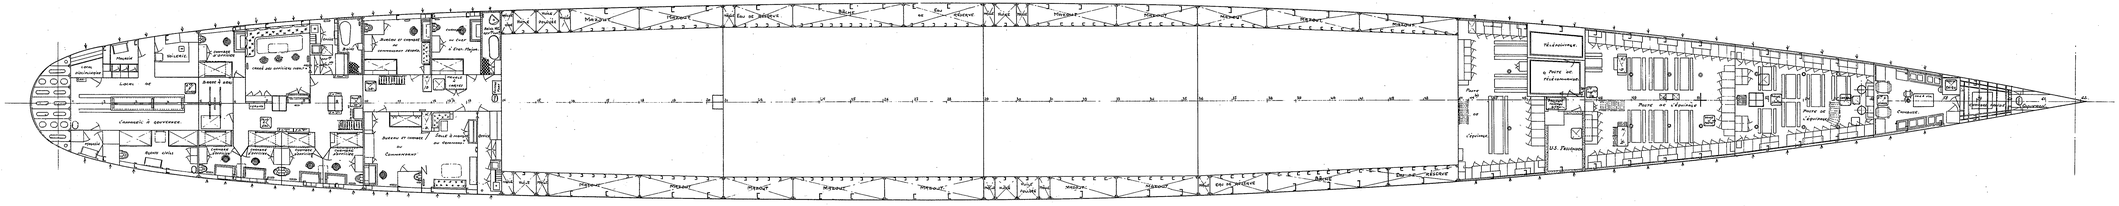

Coupe a la Flottaison

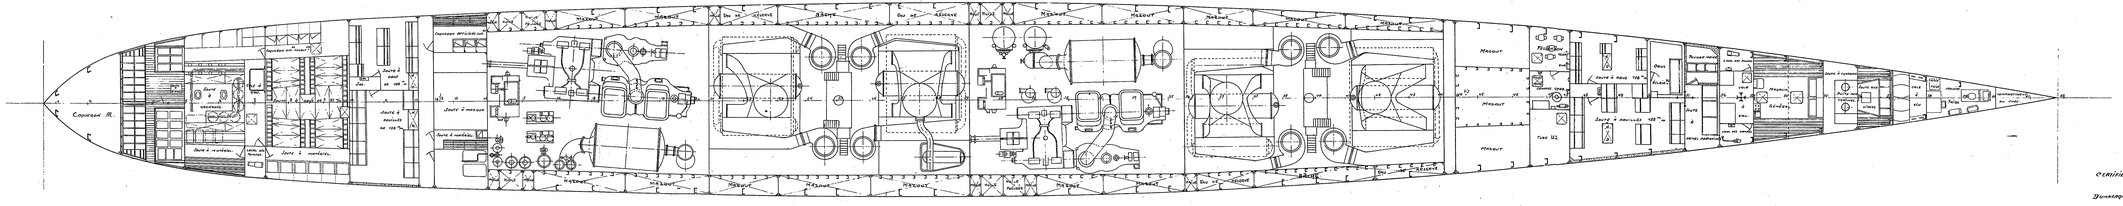

Certifié conforme à l'exécution

Dunkerque le 26 Janvier 1933

L'Ingénieur Principal du Génie Maritime. VILLEBOEUF